
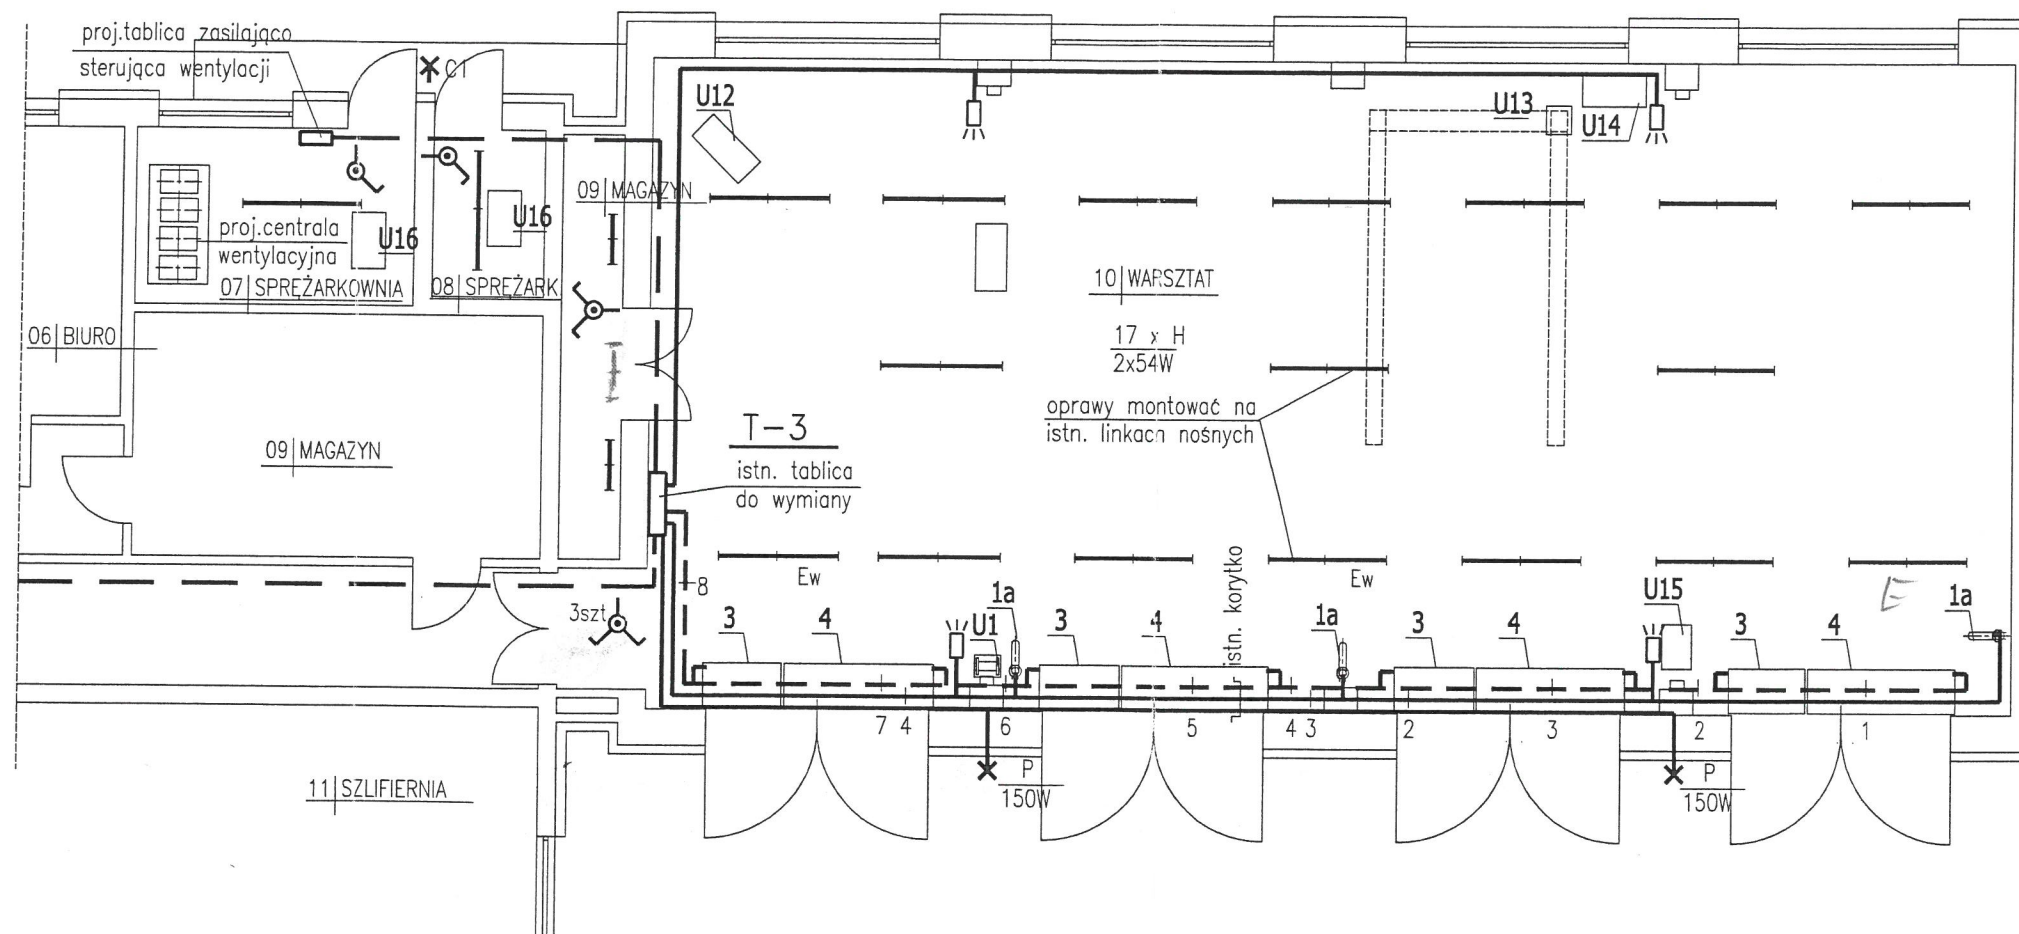


URZĄDZENIA PROJEKTOWANE

- 1a- Wiszący odsysacz spalin balansowy dla samochodów osobowych ~~typ OPS-100~~
z wentylatorem dachowym promieniowym ~~typ WPA-3 L=1~~, 230V, N=0,37kW,
z tłumikiem akustycznym zamontowanym na wlocie i wylocie z wentylatora
- 3- Kurtyna powietrzna elektryczna, wisząca, wymiary L=1,05m, szerokość 59cm,
zasięg w dół max. 3,5m, moc elektryczna 6,0 kW, 3x380V.
- 4- Kurtyna powietrzna elektryczna, wisząca, wymiary L=2,0m, szerokość 59cm,
zasięg w dół max. 3,5m, moc elektryczna 12,0 kW, 3x380V.

URZĄDZENIA ISTNIEJĄCE

- U1 - Szlifierka dwutarczowa typ 3TS stojąca na nodze, 3x380V, 16A
- U12- Urządzenie do demontażu opon 0,55kW, 3x380V
- U13- Podnośnik obsługowy SD0-5 silnik 4,0kW, 3x380V
- U14- Dymomierz optyczny 230V
- U15- Analizator spalin mobilny, 230V,
- U16- Sprężarka 3,0kW, 3x380V

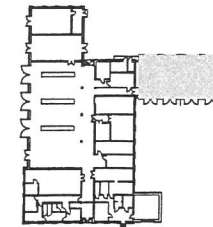

OPIS OPRAW

- H - oprawa świetlówkowa zwieszakowa IP65
z kloszem, świetlówki T5
- P - projektor metalhalogenowy
- Ew - oprawa oświetlenia awaryjnego

OCHRONA OD PORAŻEŃ:
szybkie wyłączenie zasilania

RZUT PRZYZIEMIA 1:100 INSTALACJE ELEKTRYCZNE Budynek nr 41A

BIURO PROJEKTOWE Miranów Podkaszewski 78-530 Wierzbowa, ul. Wojska Polskiego 14 tel/fax 94 3618185, kom. 662172440, e-mail: pierkowski_mi@poczta.fm , www.pierkowski-projekty.com.pl		
Obiekt:	BUDYNEK WARSZTATOWO - MAGAZYNOWY nr 41, 41A, 41B - PSO	
Adres:	ul. Piłsudskiego 92, Koszalin	Skala: 1:100
Inwestor:	Centralny Ośrodek Straży Granicznej ul. Piłsudskiego 92 Koszalin	Data: 2015
Temat:	RZUT PRZYZIEMIA - BUD. 41A INSTALACJE ELEKTRYCZNE	Rys. nr: E/3
Projektant:	mgr inż. Małgorzata Pawłowska UAN/N/7210/979/88 ZAP/IE/2554/01	
Sprawdził:	mgr inż. Wiesław Janusz Grabski UAN/U/7342/130/94 ZAP/IE/2523/01	